HANDLINGSFÖRTECKNING

ANTALBLAD: 1 | BLAD NR: 1

UNITE
KV BROFÄSTET
HUS 3
STOCKHOLM
RÖRINSTALLATIONER

UPPDRAGSNR: **15377**

SIGN: **MW**

V

DATUM: **2020-11-24** | SENASTE: **2020-11-24**

RITNINGSNR	BET	RITNINGENS BENÄMNING	SKALA	RITNINGS-DATUM	ÄNDRINGS-DATUM
		TEXTHANDLINGAR			
		TEKNISK BESKRIVNING		**2020-11-24**	
		RITNINGAR			
V-50-1-310		**PLANRITNING HUS 3, PLAN 10**	**1:50**	**2020-11-24**	
V-50-1-311		**PLANRITNING HUS 3, PLAN11**	**1:50**	**2020-11-24**	
V-50-1-312		**PLANRITNING HUS 3, PLAN 12**	**1:50**	**2020-11-24**	
V-50-1-313		**PLANRITNING HUS 3, PLAN 13**	**1:50**	**2020-11-24**	
V-50-1-314		**PLANRITNING HUS 3, PLAN 14**	**1:50**	**2020-11-24**	

RELATIONSHANDLING
2020-11-24

HANDLINGSFÖRTECKNING

ANTALBLAD: 1 | BLAD NR: 1

UNITE
KV BROFÄSTET
HUS 3
STOCKHOLM
LUFTBEHANDLING

UPPDRAGSNR: **15377**

SIGN: **MW**

V

DATUM: **2020-11-24** | SENASTE: **2020-11-24**

RITNINGSNR	BET	RITNINGENS BENÄMNING	SKALA	RITNINGS-DATUM	ÄNDRINGS-DATUM
		TEXTHANDLINGAR			
		TEKNISK BESKRIVNING		**2020-11-24**	
		RITNINGAR			
V-57-1-310		**PLANRITNING HUS 3, PLAN 10**	**1:50**	**2020-11-24**	
V-57-1-311		**PLANRITNING HUS 3, PLAN11**	**1:50**	**2020-11-24**	
V-57-1-312		**PLANRITNING HUS 3, PLAN 12**	**1:50**	**2020-11-24**	
V-57-1-313		**PLANRITNING HUS 3, PLAN 13**	**1:50**	**2020-11-24**	
V-57-1-314		**PLANRITNING HUS 3, PLAN 14**	**1:50**	**2020-11-24**	

RELATIONSHANDLING
2020-11-24

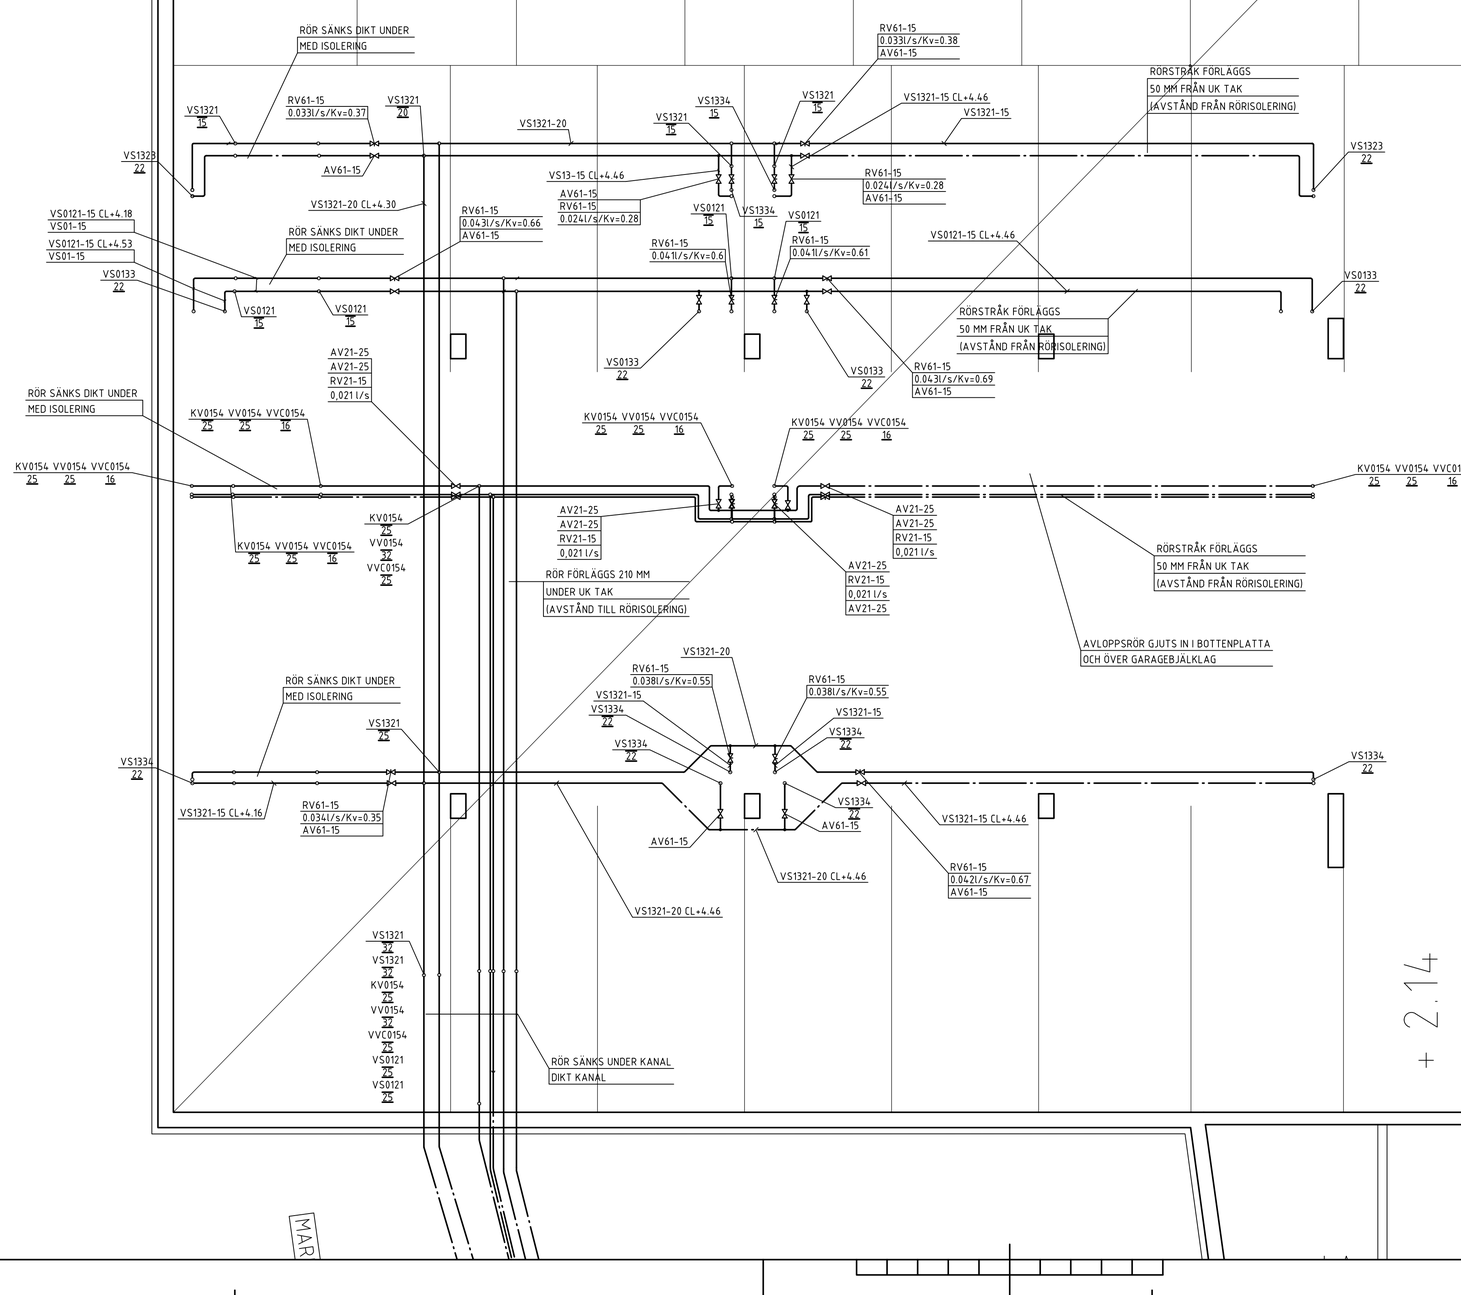

FÖRKLARINGAR

BETECKNINGAR SE BESKRIVNING.
AVLOPPSLEDNINGAR LÄGGS MED 10‰ FALL DÄR EJ ANNAT ANGES.

SAMTLIGA MÅTT ANGES I MM DÄR EJ ANNAT ANGES.
SAMTLIGA FLÖDEN ANGES I l/s DÄR EJ ANNAT ANGES.
(L) LUFTNINGSLEDNING

MEDIA		RÖRMATERIAL	
VS	VÄRME SEKUNDÄR	11	GJUTJÄRN
KV	TAPPKALLVATTEN	21	STÅL
VV	TAPPVARMVATTEN	23	ELFÖRZINKAT STÅL
VVC	TAPPVARMVATTENCIRK	31	KOPPAR
S	SPILLVATTEN	33	PRISOL
KB	KÖLDBÄRARE	34	PLUSPRISOL
VP	VÄRME PRIMÄR	54	ALUPEX
		55	PE-INOMHUS
		56	PP-INOMHUS
		57	PP-MARK
		58	CLIMATHERM
		59	PEX RIR
		72	RF

ISOLERING
SE MATERIALSPECIFIKATION

BETECKNINGAR			
AV	AVSTÄNGNINGSVENTIL	SV	STYRVENTIL
B	GOLVBRUNN	TS	TVÄTTSTÄLL
BL	DUSCHBLANDARE	UB	UTSLAGSBACK
DB	DISKBÄNK	VK	VATTENKLOSETT
RV	REGLERVENTIL		

CL+ = PLUSHÖJD FÖR CENTRUMLINJE
VG+ = PLUSHÖJD VATTENGÅNG

DIMENSIONER FÖR KOPPLINGS-LEDNINGAR DÄR ANNAT EJ ANGES.

BET	KV	VV	SA
UB	16	16	50
BL	16	16	–
TS	16	16	50
VK	16	–	110
TM	16	–	–
VUK	16	–	–

RVS1-60
1,05/15,3
Kv-VÄRDE
FLÖDE I l/s

VS132-15-T/R
TILLOPP/RETUR
DIMENSION
MATERIAL
SYSTEM

FÖRKLARING AV VÄRDEN VID RADIATORER:

MPC-600-1800
1500/0,024/72,0
Kv-VÄRDE
FLÖDE I l/s
EFFEKT W

BET		
	REALTIONSHANDLING	2020-11-24
	ÄNDRINGEN AVSER	DATUM

SIGN
SIGN

REALTIONSHANDLING

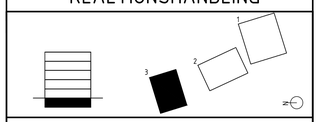

Oscar Properties

UNITÉ

Backåkra 7, Hjorthagen

	A	Arrhov Frick	tel. +4676-0076722
	K	KE- Guppen	tel. +4670-9805039
X	V	Incoord	tel. +468-6222051
	E	Incoord	tel. +468-6222041
	L	Landskapslaget	tel. +468-52524051
	A	Tengbom	tel. +4645-4005050

UPPDRAG NR	RITAD/KONSTR AV	HANDLÄGGARE
1112373-4	JMa	JNo

DATUM: 2017-09-01
ANSVARIG: JOHAN TORSTENSON

BACKÅKRA 7, HJORTHAGEN - STOCKHOLMS KOMMUN
HUS 3 PLAN 09

KÄLLARE
RÖRINSTALLATIONER

SKALA		NUMMER	BET
A1	1:50	V-50-1-309	–
A3	1:100		

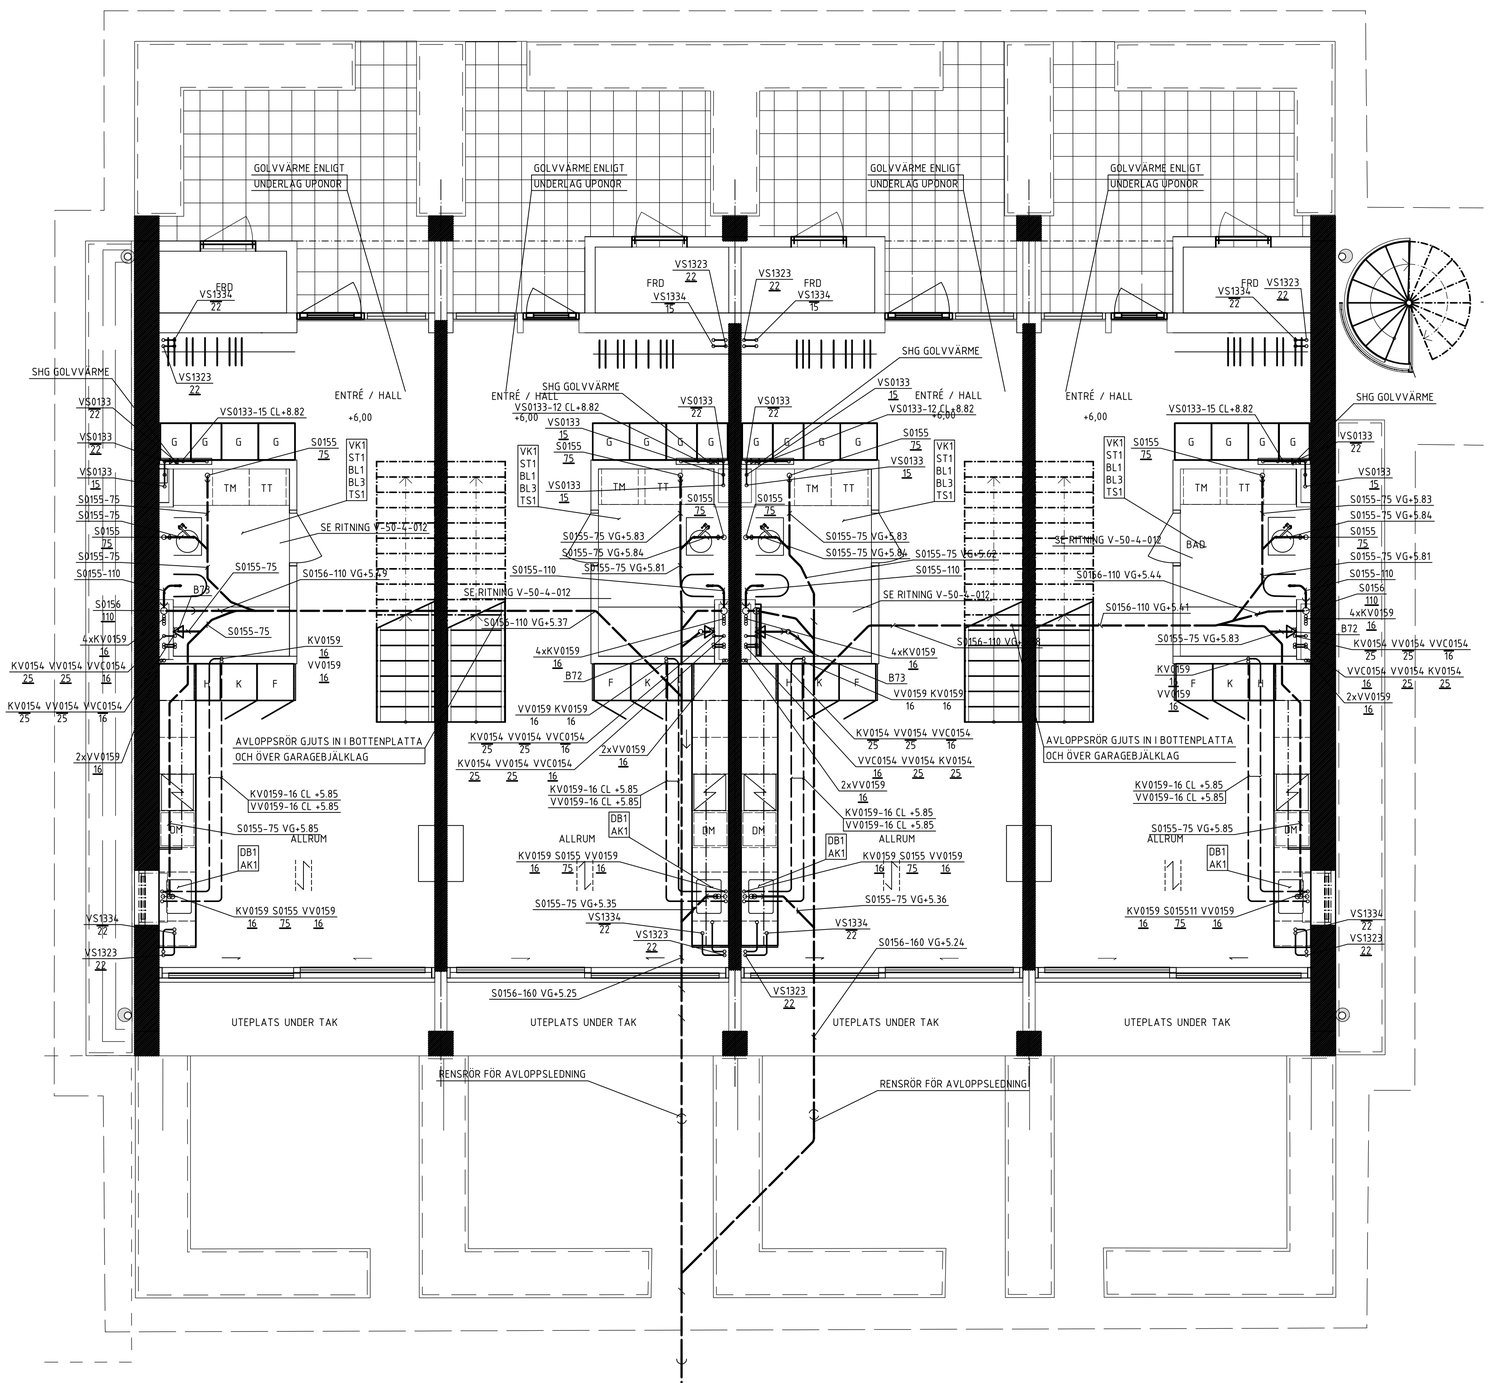

FÖRKLARINGAR

BETECKNINGAR SE BESKRIVNING.
AVLOPPSLEDNINGAR LÄGGS MED 10‰ FALL DÄR EJ ANNAT ANGES.

SAMTLIGA MÅTT ANGES I MM DÄR EJ ANNAT ANGES.
SAMTLIGA FLÖDEN ANGES I l/s DÄR EJ ANNAT ANGES.
(L) LUFTNINGSLEDNING

MEDIA		RÖRMATERIAL	
VS	VÄRME SEKUNDÄR	11	GJUTJÄRN
KV	TAPPKALLVATTEN	21	STÅL
VV	TAPPVARMVATTEN	23	ELFÖRZINKAT STÅL
VVC	TAPPVARMVATTENCIRK	31	KOPPAR
S	SPILLVATTEN	33	PRISOL
KB	KÖLDBÄRARE	34	PLUSPRISOL
VP	VÄRME PRIMÄR	54	ALUPEX
		55	PE-INOMHUS
		56	PP-INOMHUS
		57	PP-MARK
		58	CLIMATHERM
		59	PEX RIR
		72	RF

ISOLERING
SE MATERIALSPECIFIKATION

BETECKNINGAR

AV	AVSTÄNGNINGSVENTIL	SV	STYRVENTIL
B	GOLVBRUNN	TS	TVÄTTSTÄLL
BL	DUSCHBLANDARE	UB	UTSLAGSBACK
DB	DISKBÄNK	VK	VATTENKLOSETT
RV	REGLERVENTIL		

CL+ = PLUSHÖJD FÖR CENTRUMLINJE
VG+ = PLUSHÖJD VATTENGÅNG

DIMENSIONER FÖR KOPPLINGS-LEDNINGAR DÄR ANNAT EJ ANGES.

BET	KV	VV	SA
UB	16	16	50
BL	16	16	–
TS	16	16	50
VK	16	–	110
TM	16	–	–
VUK	16	–	–

RVS1-40
1,05/15,3
Kv-VÄRDE
FLÖDE I l/s

VS132-15-T/R
TILLOPP/RETUR
DIMENSION
MATERIAL
SYSTEM

FÖRKLARING AV VÄRDEN VID RADIATORER:

MPC-600-1800
1500/0,824/2,0
Kv-VÄRDE
FLÖDE I l/s
EFFEKT W

RELATIONSHANLINGAR UPPDATERADE AV BENGT DAHLGREN STOCKHOLM AB

BET	RELATIONSHANDLING ÄNDRINGEN AVSER	2020-11-24 DATUM	MW SIGN

REALTIONSHANDLING

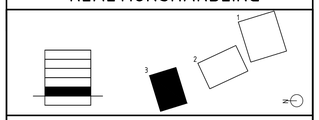

Oscar Properties

UNITÉ

Backåkra 7, Hjorthagen

	A	Arrhov Frick	tel. +4676-0076722
	K	KE- Guppen	tel. +4670-9805039
X	V	Incoord	tel. +468-6222051
	E	Incoord	tel. +468-6222041
	L	Landskapslaget	tel. +468-52524051
	A	Tengbom	tel. +4645-4005050

UPPDRAG NR	RITAD/KONSTR AV	HANDLÄGGARE
1112373-4	JMa	JNo

DATUM 2017-09-01
ANSVARIG JOHAN TORSTENSON

BACKÅKRA 7, HJORTHAGEN - STOCKHOLMS KOMMUN
HUS 3 PLAN 10

ENTRE
RÖRINSTALLATIONER

SKALA		NUMMER	BET
A1	1:50	V-50-1-310	–
A3	1:100		

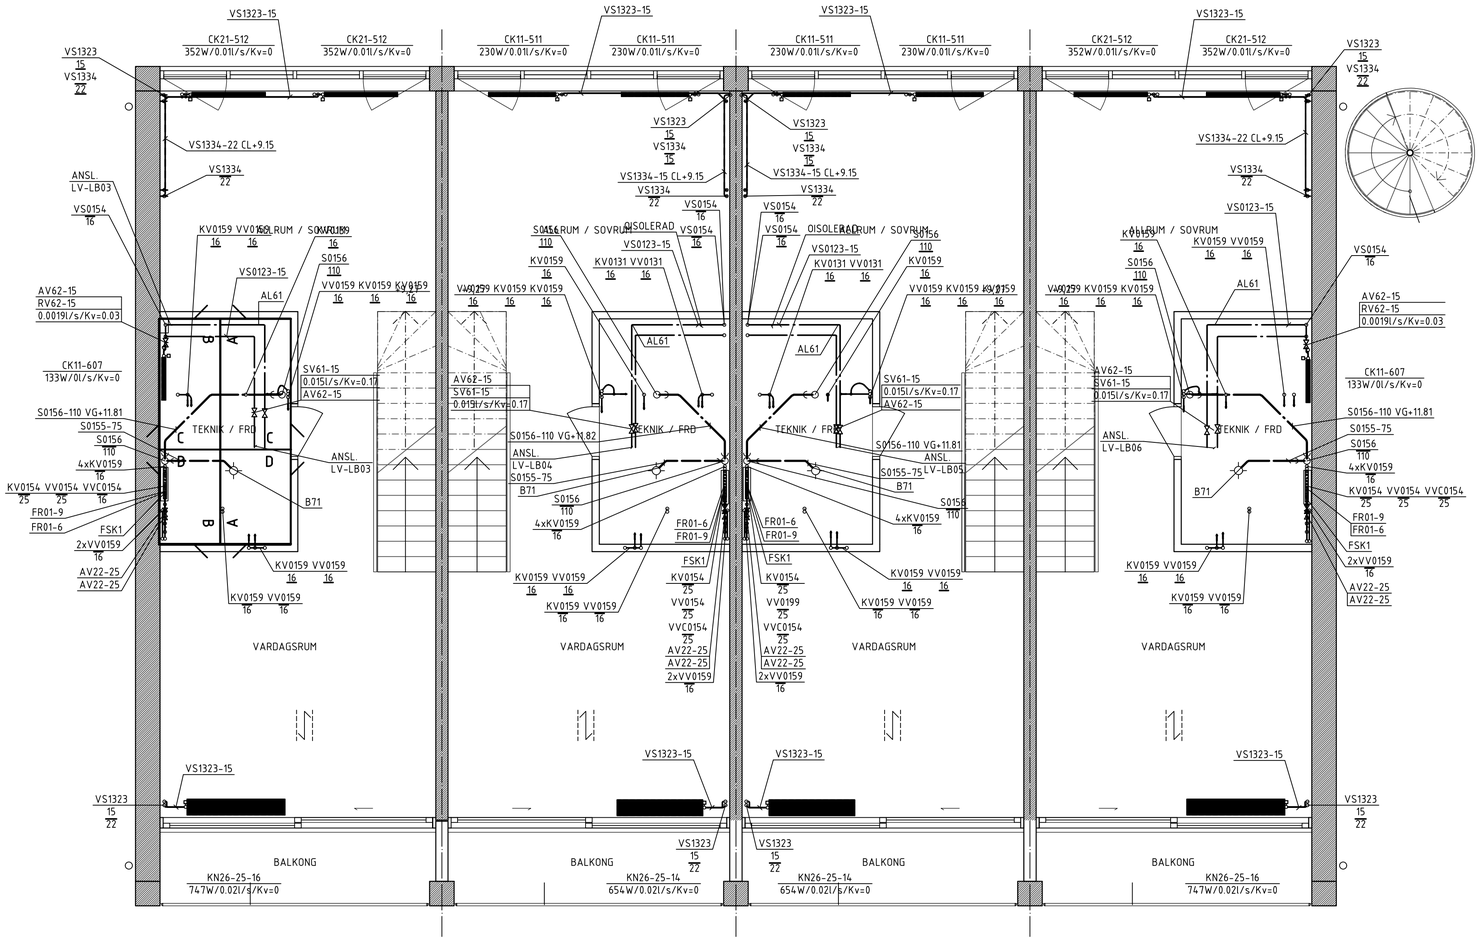

1:50

0 1 2 5 m

FÖRKLARINGAR

BETECKNINGAR SE BESKRIVNING.
AVLOPPSLEDNINGAR LÄGGS MED 10‰ FALL DÄR EJ ANNAT ANGES.

SAMTLIGA MÅTT ANGES I MM DÄR EJ ANNAT ANGES.
SAMTLIGA FLÖDEN ANGES I l/s DÄR EJ ANNAT ANGES.
(L) LUFTNINGSLEDNING

MEDIA		RÖRMATERIAL	
VS	VÄRME SEKUNDÄR	11	GJUTJÄRN
KV	TAPPKALLVATTEN	21	STÅL
VV	TAPPVARMVATTEN	23	ELFÖRZINKAT STÅL
VVC	TAPPVARMVATTENCIRK	31	KOPPAR
S	SPILLVATTEN	33	PRISOL
KB	KÖLDBÄRARE	34	PLUSPRISOL
VP	VÄRME PRIMÄR	54	ALUPEX
		55	PE-INOMHUS
		56	PP-INOMHUS
		57	PP-MARK
		58	CLIMATHERM
		59	PEX RIR
		72	RF

ISOLERING
SE MATERIALSPECIFIKATION

BETECKNINGAR

AV	AVSTÄNGNINGSVENTIL	SV	STYRVENTIL
B	GOLVBRUNN	TS	TVÄTTSTÄLL
BL	DUSCHBLANDARE	UB	UTSLAGSBACK
DB	DISKBÄNK	VK	VATTENKLOSETT
RV	REGLERVENTIL		

CL+ = PLUSHÖJD FÖR CENTRUMLINJE
VG+ = PLUSHÖJD VATTENGÅNG

DIMENSIONER FÖR KOPPLINGS-LEDNINGAR DÄR ANNAT EJ ANGES.

BET	KV	VV	SA
UB	16	16	50
BL	16	16	–
TS	16	16	50
VK	16	–	110
TM	16	–	–
VUK	16	–	–

RVS1-40
1,05/15,3
Kv-VÄRDE
FLÖDE l l/s

VS132-15-T/R
TILLOPP/RETUR
DIMENSION
MATERIAL
SYSTEM

FÖRKLARING AV VÄRDEN VID RADIATORER:

MPC-600-1800
1500/0,924/2,0
Kv-VÄRDE
FLÖDE l l/s
EFFEKT W

RELATIONSHANLINGAR UPPDATERADE AV BENGT DAHLGREN STOCKHOLM AB

BET	ÄNDRINGEN AVSER	DATUM	SIGN
	RELATIONSHANDLING	2020-11-24	MW

REALTIONSHANDLING

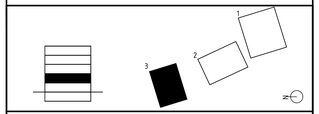

Oscar Properties

UNITÉ

Backåkra 7, Hjorthagen

	A	Arrhov Frick	tel. +4676-0076722
	K	KE- Guppen	tel. +4670-9805039
X	V	Incoord	tel. +468-6222051
	E	Incoord	tel. +468-6222041
	L	Landskapslaget	tel. +468-52524051
	A	Tengbom	tel. +4645-4005050

UPPDRAG NR	RITADIKONSTR AV	HANDLÄGGARE
1112373-4	JMa	JNo

DATUM	ANSVARIG
2017-09-01	JOHAN TORSTENSON

BACKÅKRA 7, HJORTHAGEN - STOCKHOLMS KOMMUN
HUS 3 PLAN 11

RÖRINSTALLATIONER

SKALA		NUMMER	BET
A1	1:50	V-50-1-311	–
A3	1:100		

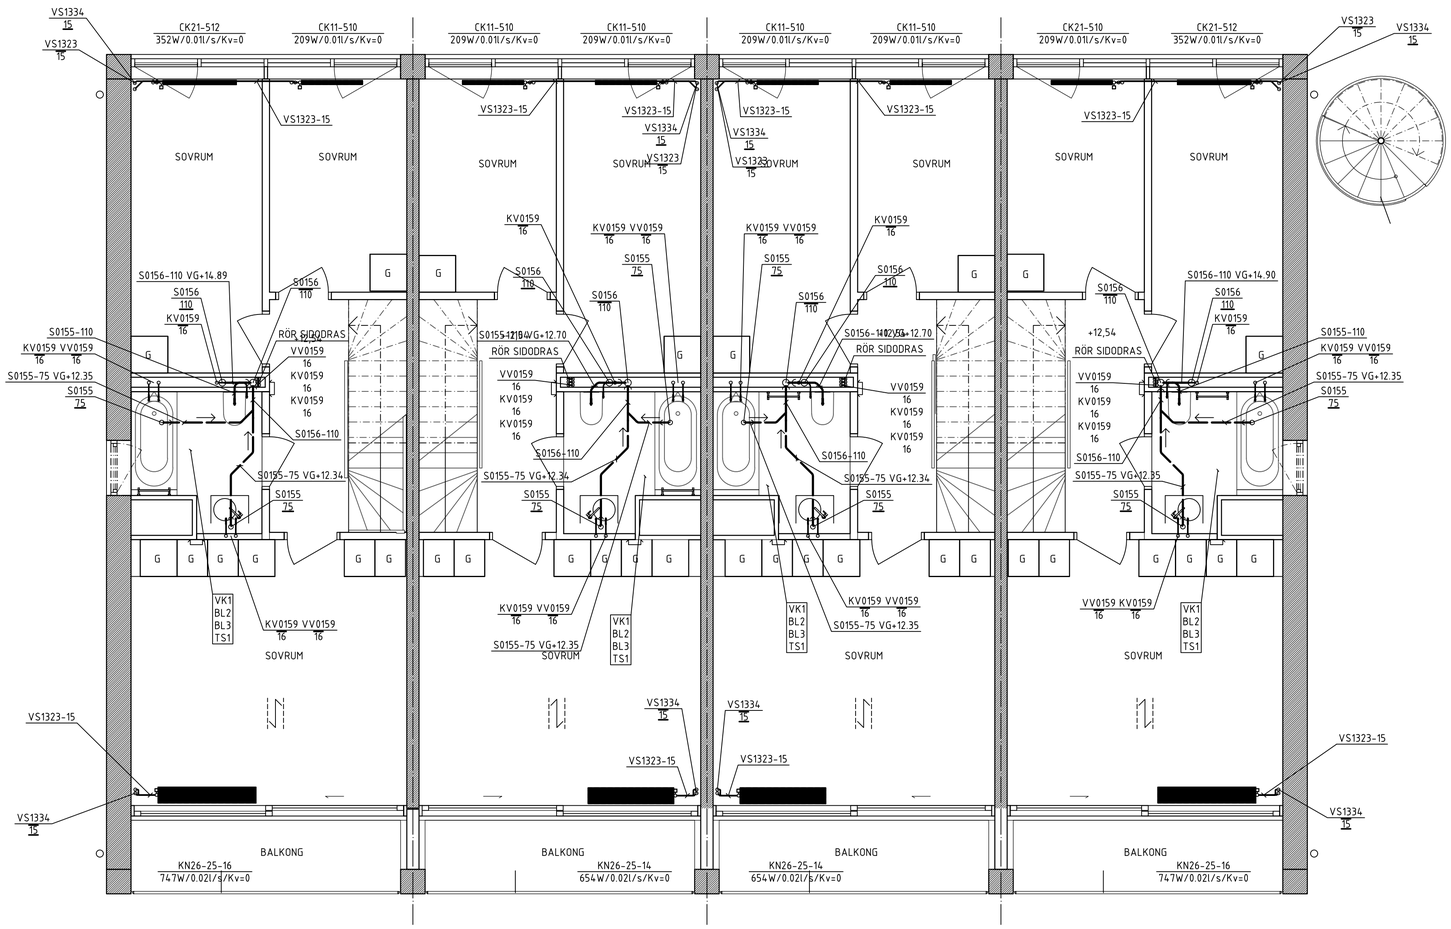

1:50
0 1 2 5 m

FÖRKLARINGAR

BETECKNINGAR SE BESKRIVNING.
AVLOPPSLEDNINGAR LÄGGS MED 10‰ FALL DÄR EJ ANNAT ANGES.

SAMTLIGA MÅTT ANGES I MM DÄR EJ ANNAT ANGES.
SAMTLIGA FLÖDEN ANGES I l/s DÄR EJ ANNAT ANGES.
(L) LUFTNINGSLEDNING

MEDIA		RÖRMATERIAL	
VS	VÄRME SEKUNDÄR	11	GJUTJÄRN
KV	TAPPKALLVATTEN	21	STÅL
VV	TAPPVARMVATTEN	23	ELFÖRZINKAT STÅL
VVC	TAPPVARMVATTENCIRK	31	KOPPAR
S	SPILLVATTEN	33	PRISOL
KB	KÖLDBÄRARE	34	PLUSPRISOL
VP	VÄRME PRIMÄR	54	ALUPEX
		55	PE-INOMHUS
		56	PP-INOMHUS
		57	PP-MARK
		58	CLIMATHERM
		59	PEX RIR
		72	RF

ISOLERING
SE MATERIALSPECIFIKATION

BETECKNINGAR

AV	AVSTÄNGNINGSVENTIL	SV	STYRVENTIL
B	GOLVBRUNN	TS	TVÄTTSTÄLL
BL	DUSCHBLANDARE	UB	UTSLAGSBACK
DB	DISKBÄNK	VK	VATTENKLOSETT
RV	REGLERVENTIL		

CL+ = PLUSHÖJD FÖR CENTRUMLINJE
VG+ = PLUSHÖJD VATTENGÅNG

DIMENSIONER FÖR KOPPLINGS-LEDNINGAR DÄR ANNAT EJ ANGES.

BET	KV	VV	SA
UB	16	16	50
BL	16	16	–
TS	16	16	50
VK	16	–	110
TM	16	–	–
VUK	16	–	–

RVS1-40
1,05/15,3
Kv-VÄRDE
FLÖDE l l/s

VS132-15-T/R
TILLOPP/RETUR
DIMENSION
MATERIAL
SYSTEM

FÖRKLARING AV VÄRDEN VID RADIATORER:

MPC-600-1800
1500/0,924/72,0
Kv-VÄRDE
FLÖDE l l/s
EFFEKT W

RELATIONSHANLINGAR UPPDATERADE AV BENGT DAHLGREN STOCKHOLM AB

BET	RELATIONSHANDLING ÄNDRINGEN AVSER	2020-11-24 DATUM	MW SIGN

REALTIONSHANDLING

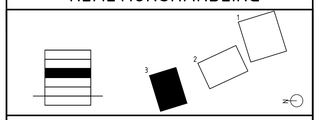

Oscar Properties

UNITÉ

Backåkra 7, Hjorthagen

	A	Arrhov Frick	tel. +4676-0076722
	K	KE- Guppen	tel. +4670-9805039
X	V	Incoord	tel. +468-6222051
	E	Incoord	tel. +468-6222041
	L	Landskapslaget	tel. +468-52524051
	A	Tengbom	tel. +4645-4005050

UPPDRAG NR	RITAD/KONSTR AV	HANDLÄGGARE
1112373-4	JMa	JNo

DATUM	ANSVARIG
2017-09-01	JOHAN TORSTENSON

BACKÅKRA 7, HJORTHAGEN - STOCKHOLMS KOMMUN
HUS 3 PLAN 12

RÖRINSTALLATIONER

SKALA	NUMMER	BET
A1 1:50 A3 1:100	V-50-1-312	–

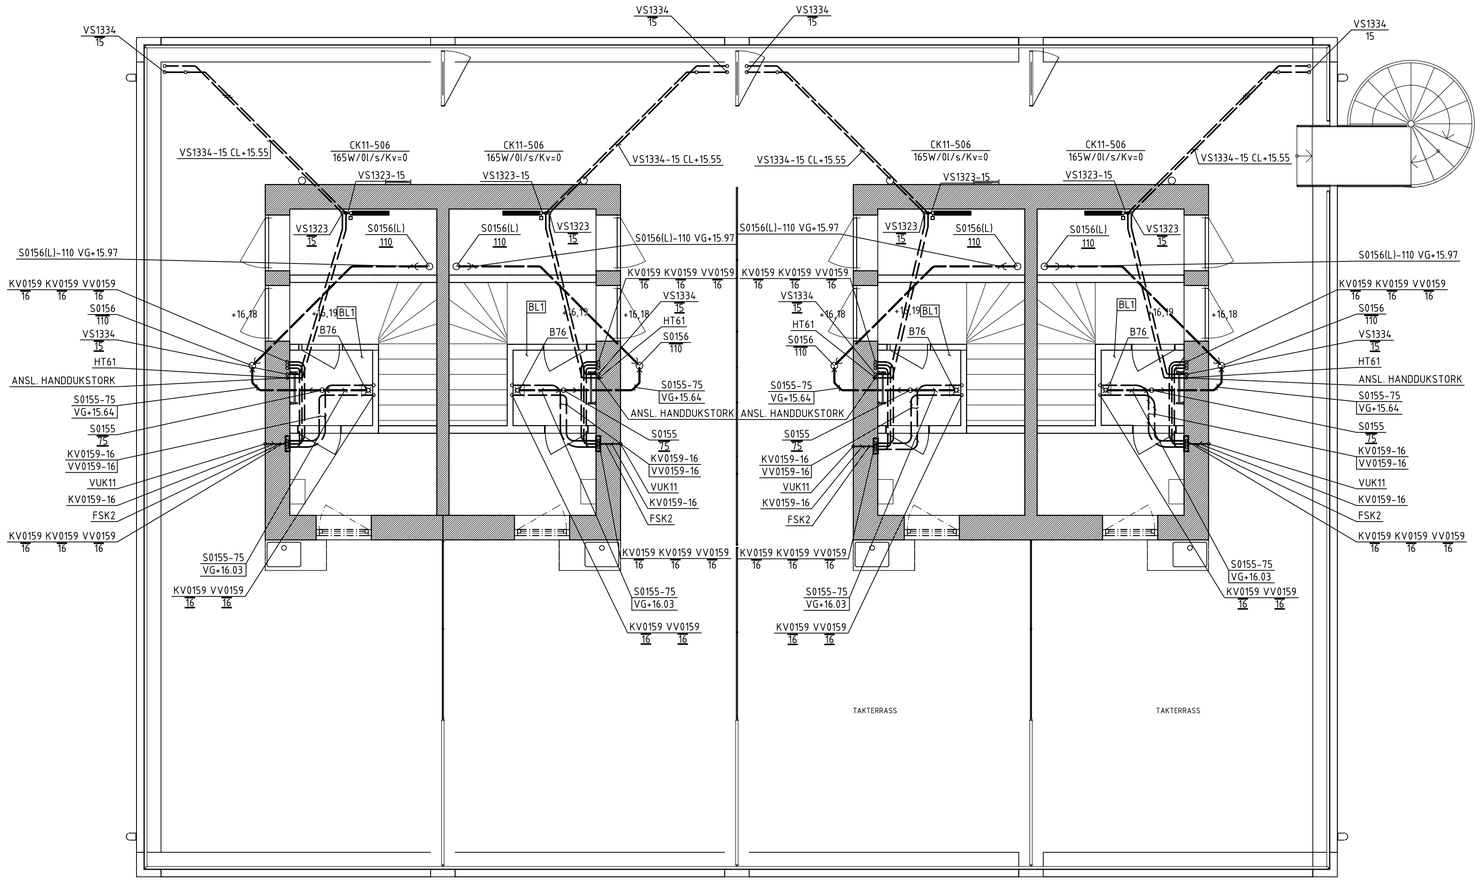

1:50
0 1 2 5 m

FÖRKLARINGAR

BETECKNINGAR SE BESKRIVNING.
AVLOPPSLEDNINGAR LÄGGS MED 10‰ FALL DÄR EJ ANNAT ANGES.

SAMTLIGA MÅTT ANGES I MM DÄR EJ ANNAT ANGES.
SAMTLIGA FLÖDEN ANGES I l/s DÄR EJ ANNAT ANGES.
(L) LUFTNINGSLEDNING

MEDIA		RÖRMATERIAL	
VS	VÄRME SEKUNDÄR	11	GJUTJÄRN
KV	TAPPKALLVATTEN	21	STÅL
VV	TAPPVARMVATTEN	23	ELFÖRZINKAT STÅL
VVC	TAPPVARMVATTENCIRK	31	KOPPAR
S	SPILLVATTEN	33	PRISOL
KB	KÖLDBÄRARE	34	PLUSPRISOL
VP	VÄRME PRIMÄR	54	ALUPEX
		55	PE-INOMHUS
		56	PP-INOMHUS
		57	PP-MARK
		58	CLIMATHERM
		59	PEX RIR
		72	RF

ISOLERING
SE MATERIALSPECIFIKATION

BETECKNINGAR

AV	AVSTÄNGNINGSVENTIL	SV	STYRVENTIL
B	GOLVBRUNN	TS	TVÄTTSTÄLL
BL	DUSCHBLANDARE	UB	UTSLAGSBACK
DB	DISKBÄNK	VK	VATTENKLOSETT
RV	REGLERVENTIL		

CL+ = PLUSHÖJD FÖR CENTRUMLINJE
VG+ = PLUSHÖJD VATTENGÅNG

DIMENSIONER FÖR KOPPLINGS-LEDNINGAR DÄR ANNAT EJ ANGES.

BET	KV	VV	SA
UB	16	16	50
BL	16	16	–
TS	16	16	50
VK	16	–	110
TM	16	–	–
VUK	16	–	–

RVS1-40
1,05/15,3
Kv-VÄRDE
FLÖDE I l/s

VS132-15-T/R
TILLOPP/RETUR
DIMENSION
MATERIAL
SYSTEM

FÖRKLARING AV VÄRDEN VID RADIATORER:

MPC-600-1800
1500/0,924/2,0
Kv-VÄRDE
FLÖDE I l/s
EFFEKT W

RELATIONSHANLINGAR UPPDATERADE AV BENGT DAHLGREN STOCKHOLM AB

BET	RELATIONSHANDLING ÄNDRINGEN AVSER	2020-11-24 DATUM	MW SIGN

REALTIONSHANDLING

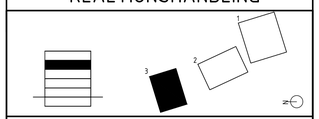

Oscar Properties

UNITÉ

Backåkra 7, Hjorthagen

	A	Arrhov Frick	tel. +4676-0076722
	K	KE- Guppen	tel. +4670-9805039
X	V	Incoord	tel. +468-6222051
	E	Incoord	tel. +468-6222041
	L	Landskapslaget	tel. +468-52524051
	A	Tengbom	tel. +4645-4005050

UPPDRAG NR	RITADIKONSTR AV	HANDLÄGGARE
1112373-4	JMa	JNo
DATUM	ANSVARIG	
2017-09-01	JOHAN TORSTENSON	

BACKÅKRA 7, HJORTHAGEN - STOCKHOLMS KOMMUN
HUS 3 PLAN 13

RÖRINSTALLATIONER

SKALA	NUMMER	BET
A1 1:50 A3 1:100	V-50-1-313	–

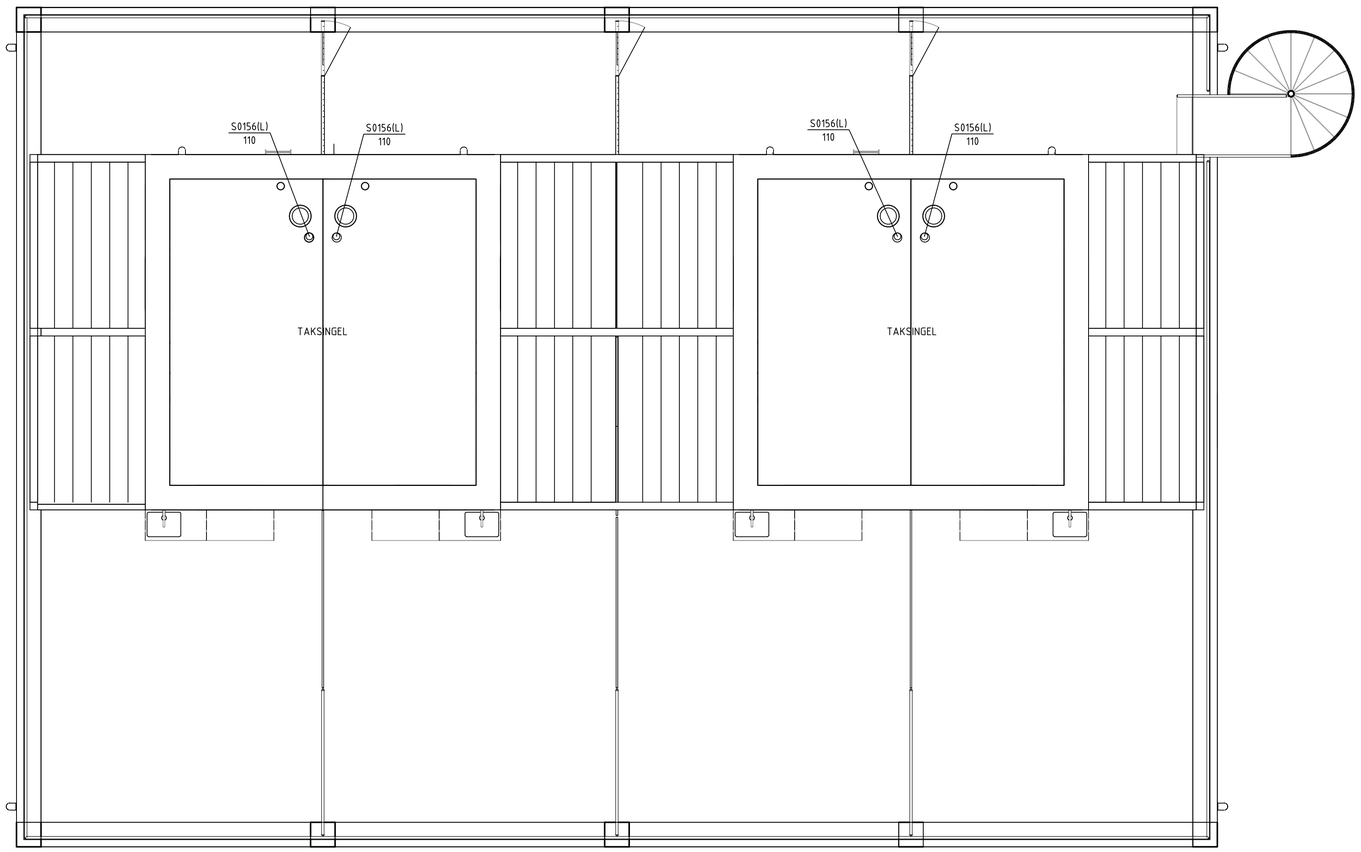

1:50
0 1 2 5 m

FÖRKLARINGAR

BETECKNINGAR SE BESKRIVNING.
AVLOPPSLEDNINGAR LÄGGS MED 10‰ FALL DÄR EJ ANNAT ANGES.

SAMTLIGA MÅTT ANGES I MM DÄR EJ ANNAT ANGES.
SAMTLIGA FLÖDEN ANGES I l/s DÄR EJ ANNAT ANGES.
(L) LUFTNINGSLEDNING

MEDIA		RÖRMATERIAL	
VS	VÄRME SEKUNDÄR	11	GJUTJÄRN
KV	TAPPKALLVATTEN	21	STÅL
VV	TAPPVARMVATTEN	23	ELFÖRZINKAT STÅL
VVC	TAPPVARMVATTENCIRK	31	KOPPAR
S	SPILLVATTEN	33	PRISOL
KB	KÖLDBÄRARE	34	PLUSPRISOL
VP	VÄRME PRIMÄR	54	ALUPEX
		55	PE-INOMHUS
		56	PP-INOMHUS
		57	PP-MARK
		58	CLIMATHERM
		59	PEX RIR
		72	RF

ISOLERING
SE MATERIALSPECIFIKATION

BETECKNINGAR			
AV	AVSTÄNGNINGSVENTIL	SV	STYRVENTIL
B	GOLVBRUNN	TS	TVÄTTSTÄLL
BL	DUSCHBLANDARE	UB	UTSLAGSBACK
DB	DISKBÄNK	VK	VATTENKLOSETT
RV	REGLERVENTIL		

CL+ = PLUSHÖJD FÖR CENTRUMLINJE
VG+ = PLUSHÖJD VATTENGÅNG

DIMENSIONER FÖR KOPPLINGS-LEDNINGAR DÄR ANNAT EJ ANGES.

BET	KV	VV	SA
UB	16	16	50
BL	16	16	–
TS	16	16	50
VK	16	–	110
TM	16	–	–
VUK	16	–	–

RVS1-40
1,05/15,3
- Kv-VÄRDE
- FLÖDE I l/s

VS132-15-T/R
- TILLOPP/RETUR
- DIMENSION
- MATERIAL
- SYSTEM

FÖRKLARING AV VÄRDEN VID RADIATORER:

MPC-600-1800
1500/0,924/2,0
- Kv-VÄRDE
- FLÖDE I l/s
- EFFEKT W

RELATIONSHANLINGAR UPPDATERADE AV BENGT DAHLGREN STOCKHOLM AB

BET	ÄNDRINGEN AVSER	DATUM	SIGN
	RELATIONSHANDLING	2020-11-24	MW

REALTIONSHANDLING

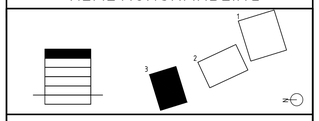

Oscar Properties

UNITÉ

Backåkra 7, Hjorthagen

	A	Arrhov Frick	tel. +4676-0076722
	K	KE- Guppen	tel. +4670-9805039
X	V	Incoord	tel. +468-6222051
	E	Incoord	tel. +468-6222041
	L	Landskapslaget	tel. +468-52524051
	A	Tengbom	tel. +4645-4005050

UPPDRAG NR	RITAD/KONSTR AV	HANDLÄGGARE
1112373-4	JMa	JNo

DATUM 2017-09-01
ANSVARIG JOHAN TORSTENSON

BACKÅKRA 7, HJORTHAGEN - STOCKHOLMS KOMMUN
HUS 3 PLAN 14

TAK
RÖRINSTALLATIONER

SKALA		NUMMER	BET
A1	1:50	V-50-1-314	–
A3	1:100		

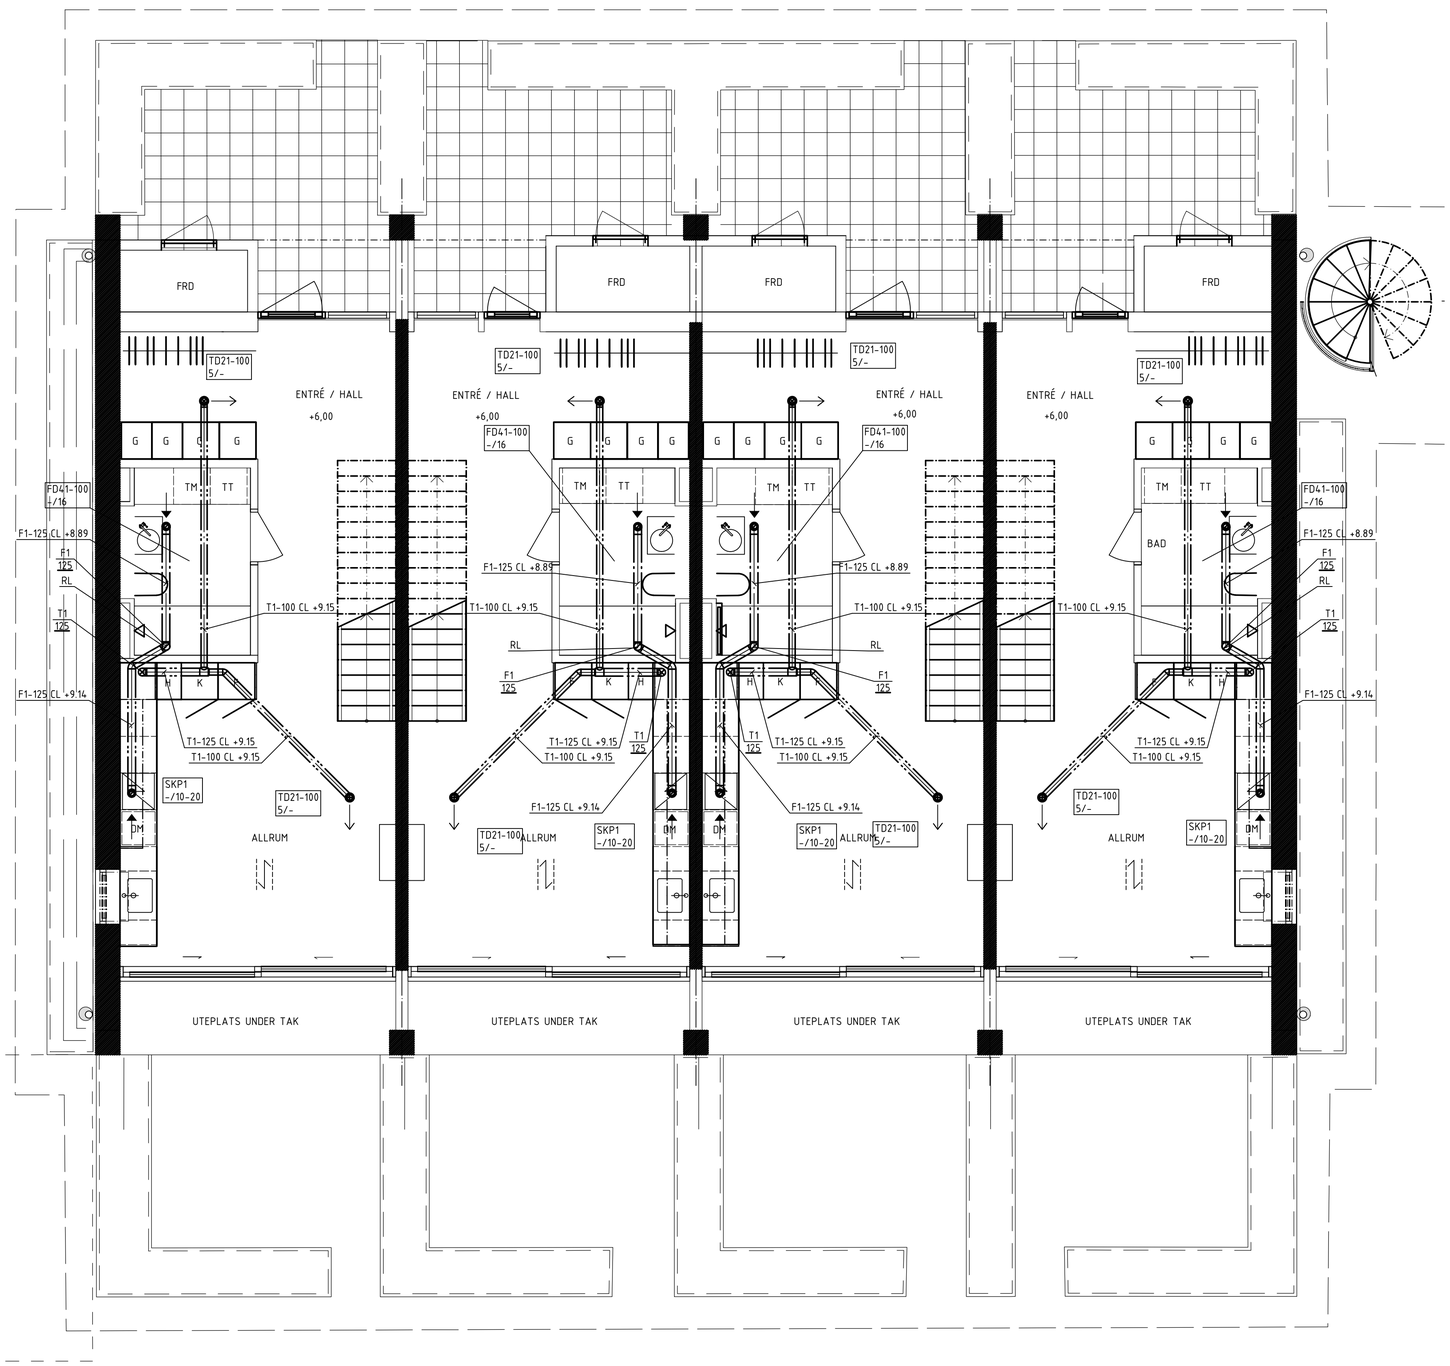

1:50
0 1 2 5 m

FÖRKLARINGAR

BETECKNINGAR SE BESKRIVNING.

SAMTLIGA MÅTT ANGES I MM DÄR EJ ANNAT ANGES.
SAMTLIGA FLÖDEN ANGES I l/s DÄR EJ ANNAT ANGES.
FLÖDEN VID INJUSTERINGSSPJÄLL ANGES INOM PARANTES.

5-20 / 5-20
- MINI-MAXFLÖDE (FRÅNLUFT)
- MINI-MAXFLÖDE (TILLUFT)

KANALER

Ex. T 1 - 315 / EI 60
- BRANDKLASS, ISOLERT TJOCKLEK
- ISOLERINGSTYP
- KANALDIMENSION
- KANALMATERIAL
- KANALENS FUNKTIOIN, MEDIA

KANALMATERIAL

1	VARMFÖRZINKAD STÅLPLÅT
LD	LJUDDÄMPARE
SP	SPJÄLL
SPB	BRANDGASSPJÄLL
TD	TILLUFTSDON
FD	FRÅNLUFTSDON
ÖD	ÖVERLUFTSDON
AD	AVLUFTSHUV
UD	UTELUFTSDON

MÅTTSÄTTNING

CL	AVSER CENTRUMLINJE
UK	AVSER UNDERKANT PLÅTKANAL (OISOLERAD)

MEDIA

U	UTELUFT
T	TILLUFT
F	FRÅNLUFT
A	AVLUFT
Ö	ÖVERLUFT

ISOLERING

EI	BRANDISOLERING
V	VÄRMEISOLERING
VK	KONDENSISOLERING

- INBLÅSNING (TILLUFT)
- UTSUGNING (FRÅNLUFT)
- ÖVERLUFT

RELATIONSHANLINGAR UPPDATERADE AV BENGT DAHLGREN STOCKHOLM AB

BET	RELATIONSHANDLING ÄNDRINGEN AVSER	2020-11-24 DATUM	MW SIGN

REALTIONSHANDLING

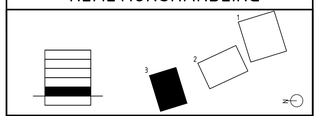

Oscar Properties

UNITÉ

Backåkra 7, Hjorthagen

	A	Arrhov Frick	tel. +4676-0076722
	K	KE- Guppen	tel. +4670-9805039
X	V	Incoord	tel. +468-6222051
	E	Incoord	tel. +468-6222041
	L	Landskapslaget	tel. +468-52524051
	A	Tengbom	tel. +4645-4005050

UPPDRAG NR	RITAD/KONSTR AV	HANDLÄGGARE
1112373-4	JMa	JNo

DATUM 2017-09-01 ANSVARIG JOHAN TORSTENSON

BACKÅKRA 7, HJORTHAGEN - STOCKHOLMS KOMMUN
HUS 3 PLAN 10

ENTRE
LUFTBEHANDLING

SKALA	NUMMER	BET
A1 1:50 A3 1:100	V-57-1-310	-

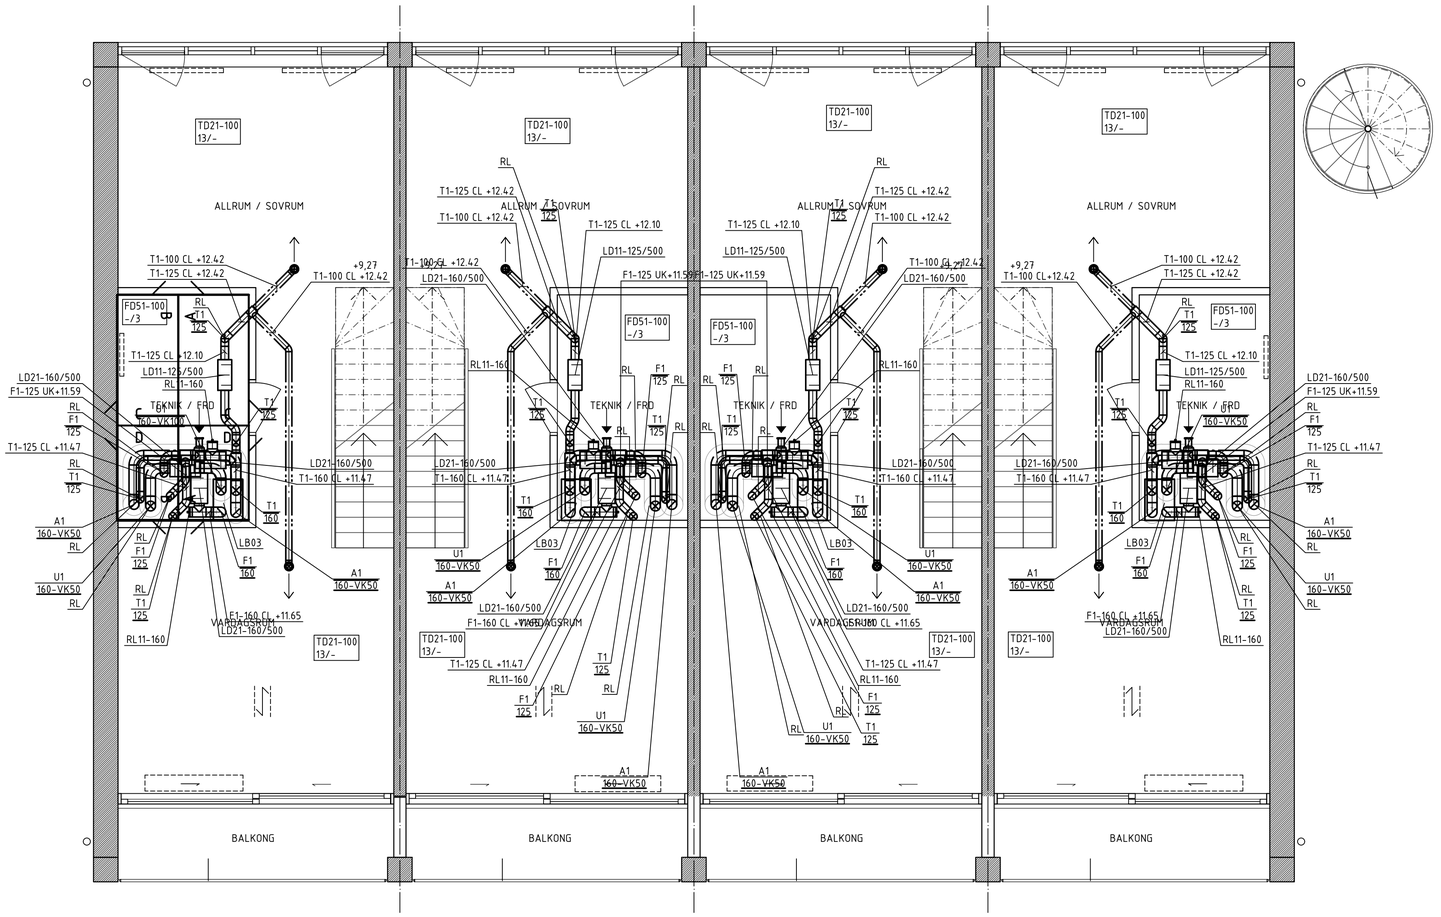

1:50

0 1 2 5 m

FÖRKLARINGAR

BETECKNINGAR SE BESKRIVNING.

SAMTLIGA MÅTT ANGES I MM DÄR EJ ANNAT ANGES.
SAMTLIGA FLÖDEN ANGES I l/s DÄR EJ ANNAT ANGES.
FLÖDEN VID INJUSTERINGSSPJÄLL ANGES INOM PARANTES.

5-20 / 5-20
- MINI-MAXFLÖDE (FRÅNLUFT)
- MINI-MAXFLÖDE (TILLUFT)

KANALER

Ex. T 1 - 315 / EI 60
- BRANDKLASS, ISOLERT TJOCKLEK
- ISOLERINGSTYP
- KANALDIMENSION
- KANALMATERIAL
- KANALENS FUNKTIOIN, MEDIA

KANALMATERIAL

1	VARMFÖRZINKAD STÅLPLÅT
LD	LJUDDÄMPARE
SP	SPJÄLL
SPB	BRANDGASSPJÄLL
TD	TILLUFTSDON
FD	FRÅNLUFTSDON
ÖD	ÖVERLUFTSDON
AD	AVLUFTSHUV
UD	UTELUFTSDON

MÅTTSÄTTNING

CL	AVSER CENTRUMLINJE
UK	AVSER UNDERKANT PLÅTKANAL (OISOLERAD)

MEDIA
- U - UTELUFT
- T - TILLUFT
- F - FRÅNLUFT
- A - AVLUFT
- Ö - ÖVERLUFT

ISOLERING
- EI = BRANDISOLERING
- V = VÄRMEISOLERING
- VK = KONDENSISOLERING

→ INBLÅSNING (TILLUFT)
→ UTSUGNING (FRÅNLUFT)
↝ ÖVERLUFT

RELATIONSHANLINGAR UPPDATERADE AV BENGT DAHLGREN STOCKHOLM AB

BET	ÄNDRINGEN AVSER	DATUM	SIGN
	RELATIONSHANDLING	2020-11-24	MW

REALTIONSHANDLING

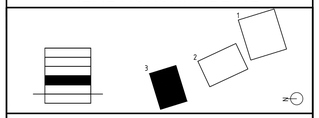

Oscar Properties

UNITÉ

Backåkra 7, Hjorthagen

	A	Arrhov Frick	tel. +4676-0076722
	K	KE- Guppen	tel. +4670-9805039
X	V	Incoord	tel. +468-6222051
	E	Incoord	tel. +468-6222041
	L	Landskapslaget	tel. +468-52524051
	A	Tengbom	tel. +4645-4005050

UPPDRAG NR	RITAD/KONSTR AV	HANDLÄGGARE
1112373-4	JMa	JNo

DATUM: 2017-09-01
ANSVARIG: JOHAN TORSTENSON

BACKÅKRA 7, HJORTHAGEN - STOCKHOLMS KOMMUN
HUS 3 PLAN 11

LUFTBEHANDLING

SKALA	NUMMER	BET
A1 1:50 A3 1:100	V-57-1-311	-

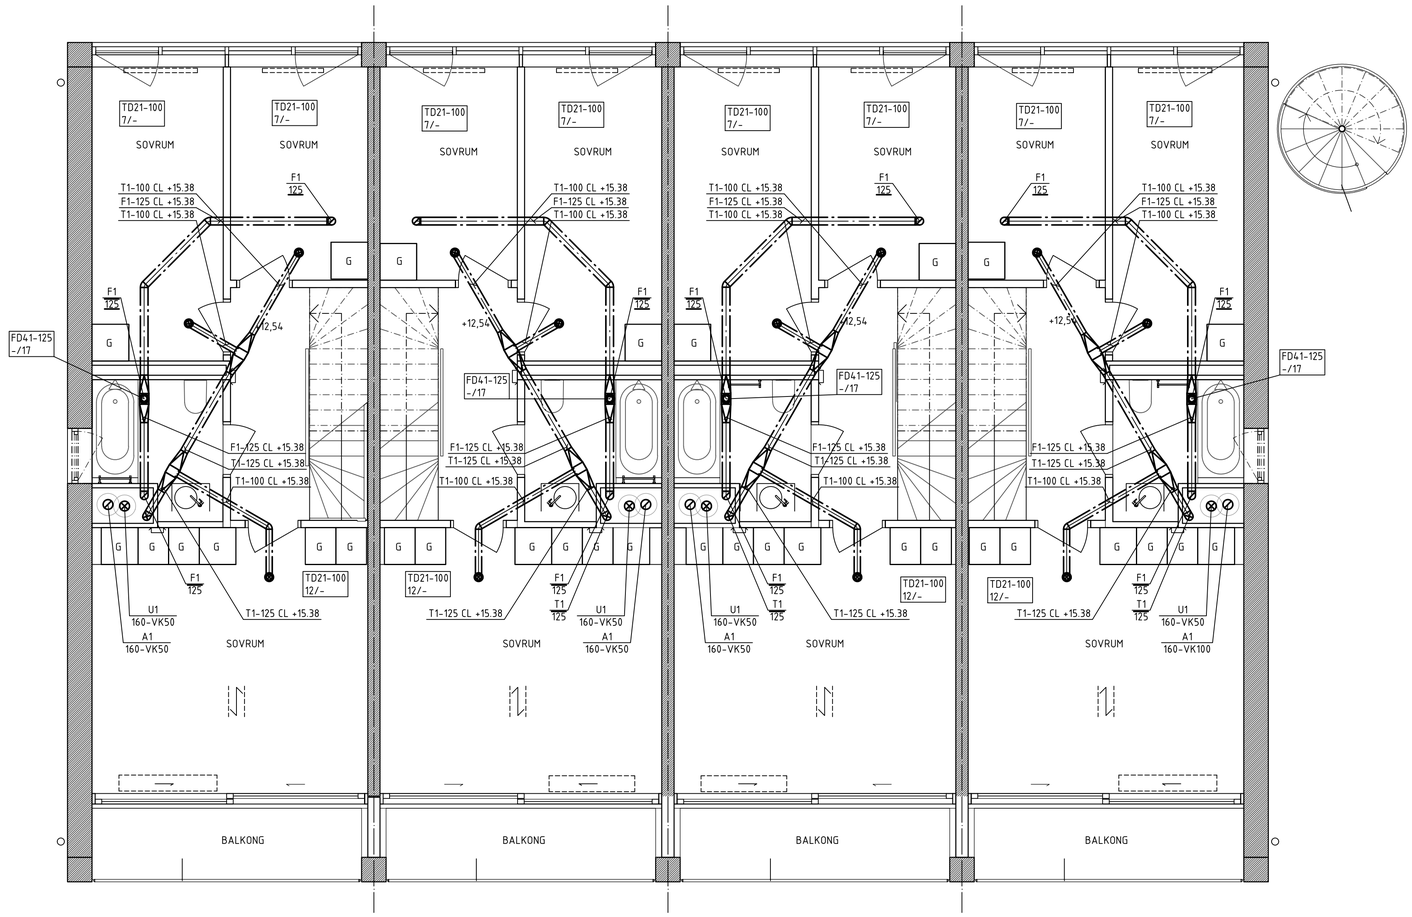

1:50
0 1 2 5 m

FÖRKLARINGAR

BETECKNINGAR SE BESKRIVNING.
SAMTLIGA MÅTT ANGES I MM DÄR EJ ANNAT ANGES.
SAMTLIGA FLÖDEN ANGES I l/s DÄR EJ ANNAT ANGES.
FLÖDEN VID INJUSTERINGSSPJÄLL ANGES INOM PARANTES.

5-20 / 5-20
- MINI-MAXFLÖDE (FRÅNLUFT)
- MINI-MAXFLÖDE (TILLUFT)

KANALER

Ex. T 1 - 315 / EI 60
- BRANDKLASS, ISOLERT TJOCKLEK
- ISOLERINGSTYP
- KANALDIMENSION
- KANALMATERIAL
- KANALENS FUNKTIOIN, MEDIA

KANALMATERIAL

1 - VARMFÖRZINKAD STÅLPLÅT
LD LJUDDÄMPARE
SP SPJÄLL
SPB BRANDGASSPJÄLL
TD TILLUFTSDON
FD FRÅNLUFTSDON
ÖD ÖVERLUFTSDON
AD AVLUFTSHUV
UD UTELUFTSDON

MÅTTSÄTTNING

CL AVSER CENTRUMLINJE
UK AVSER UNDERKANT PLÅTKANAL (OISOLERAD)

MEDIA

U - UTELUFT
T - TILLUFT
F - FRÅNLUFT
A - AVLUFT
Ö - ÖVERLUFT

ISOLERING

EI = BRANDISOLERING
V = VÄRMEISOLERING
VK = KONDENSISOLERING

→ INBLÅSNING (TILLUFT)
→ UTSUGNING (FRÅNLUFT)
↔ ÖVERLUFT

RELATIONSHANLINGAR UPPDATERADE AV BENGT DAHLGREN STOCKHOLM AB

BET	ÄNDRINGEN AVSER	DATUM	SIGN
	RELATIONSHANDLING	2020-11-24	MW

REALTIONSHANDLING

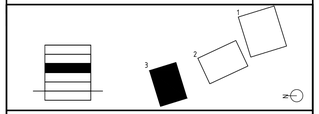

Oscar Properties

UNITÉ

Backåkra 7, Hjorthagen

	A	Arrhov Frick	tel. +4676-0076722
	K	KE- Guppen	tel. +4670-9805039
X	V	Incoord	tel. +468-6222051
	E	Incoord	tel. +468-6222041
	L	Landskapslaget	tel. +468-52524051
	A	Tengbom	tel. +4645-4005050

UPPDRAG NR	RITAD/KONSTR AV	HANDLÄGGARE
11112373-4	JMa	JNo

DATUM 2017-09-01
ANSVARIG JOHAN TORSTENSON

BACKÅKRA 7, HJORTHAGEN - STOCKHOLMS KOMMUN
HUS 3 PLAN 12

LUFTBEHANDLING

SKALA	NUMMER	BET
A1 1:50 A3 1:100	V-57-1-312	-

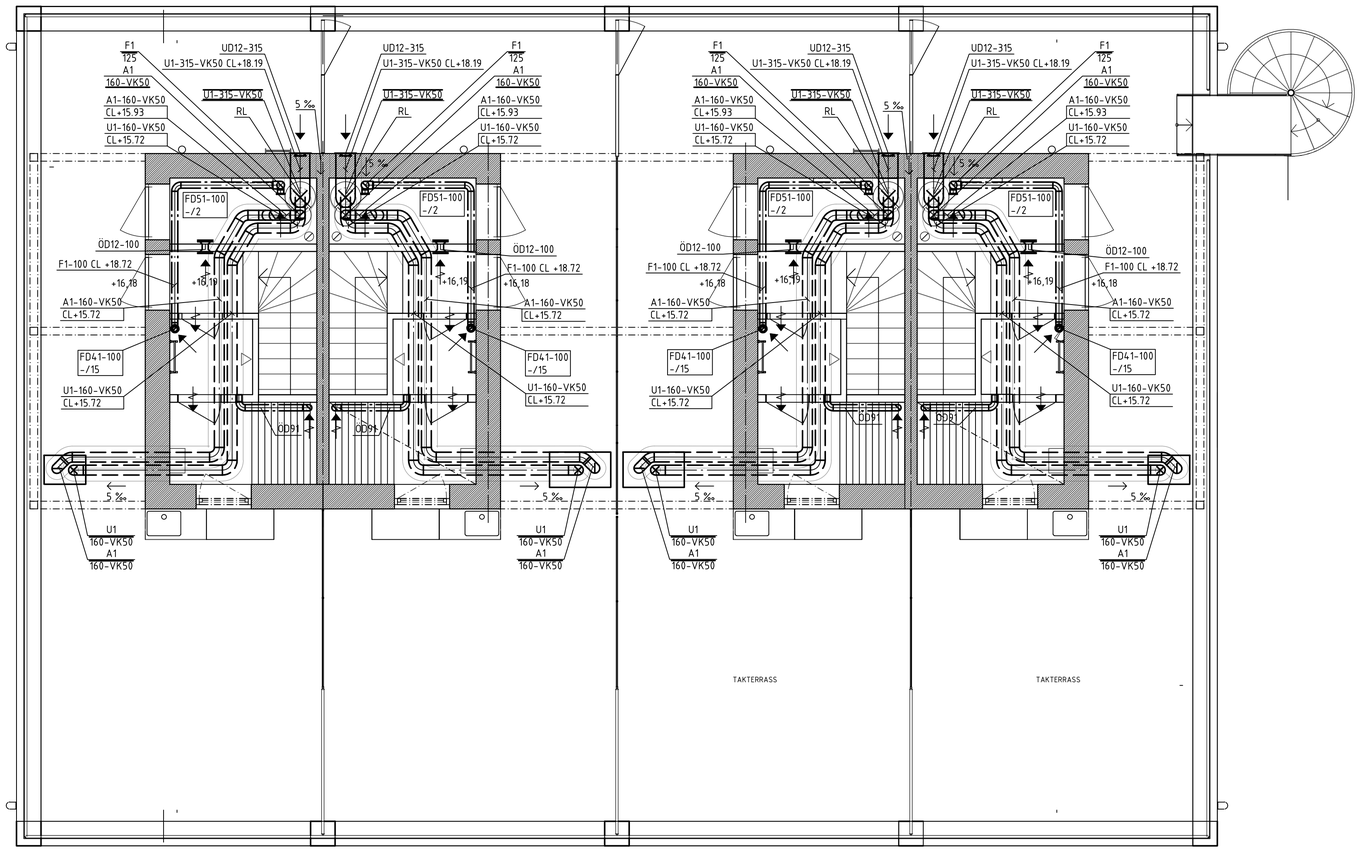

1:50
0 1 2 5 m

FÖRKLARINGAR

BETECKNINGAR SE BESKRIVNING.

SAMTLIGA MÅTT ANGES I MM DÄR EJ ANNAT ANGES.
SAMTLIGA FLÖDEN ANGES I l/s DÄR EJ ANNAT ANGES.
FLÖDEN VID INJUSTERINGSSPJÄLL ANGES INOM PARANTES.

5-20 / 5-20
- MINI-MAXFLÖDE (FRÅNLUFT)
- MINI-MAXFLÖDE (TILLUFT)

KANALER

Ex. T 1 - 315 / EI 60
- BRANDKLASS, ISOLERT TJOCKLEK
- ISOLERINGSTYP
- KANALDIMENSION
- KANALMATERIAL
- KANALENS FUNKTIOIN, MEDIA

KANALMATERIAL

1 - VARMFÖRZINKAD STÅLPLÅT
LD LJUDDÄMPARE
SP SPJÄLL
SPB BRANDGASSPJÄLL
TD TILLUFTSDON
FD FRÅNLUFTSDON
ÖD ÖVERLUFTSDON
AD AVLUFTSHUV
UD UTELUFTSDON

MÅTTSÄTTNING

CL AVSER CENTRUMLINJE
UK AVSER UNDERKANT PLÅTKANAL (OISOLERAD)

MEDIA

U - UTELUFT
T - TILLUFT
F - FRÅNLUFT
A - AVLUFT
Ö - ÖVERLUFT

ISOLERING

EI = BRANDISOLERING
V = VÄRMEISOLERING
VK = KONDENSISOLERING

→ INBLÅSNING (TILLUFT)
→ UTSUGNING (FRÅNLUFT)
↔ ÖVERLUFT

RELATIONSHANLINGAR UPPDATERADE AV BENGT DAHLGREN STOCKHOLM AB

	RELATIONSHANDLING	2020-11-24	MW
BET	ÄNDRINGEN AVSER	DATUM	SIGN

REALTIONSHANDLING

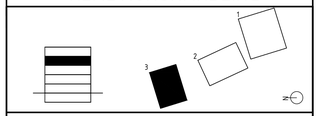

Oscar Properties

UNITÉ

Backåkra 7, Hjorthagen

	A	Arrhov Frick	tel. +4676-0076722
	K	KE- Guppen	tel. +4670-9805039
X	V	Incoord	tel. +468-6222051
	E	Incoord	tel. +468-6222041
	L	Landskapslaget	tel. +468-52524051
	A	Tengbom	tel. +4645-4005050

UPPDRAG NR	RITAD/KONSTR AV	HANDLÄGGARE
1112373-4	JMa	JNo

DATUM 2017-09-01
ANSVARIG JOHAN TORSTENSON

BACKÅKRA 7, HJORTHAGEN - STOCKHOLMS KOMMUN
HUS 3 PLAN 13

TERASSVÅNING
LUFTBEHANDLING

SKALA	NUMMER	BET
A1 1:50 A3 1:100	V-57-1-313	-

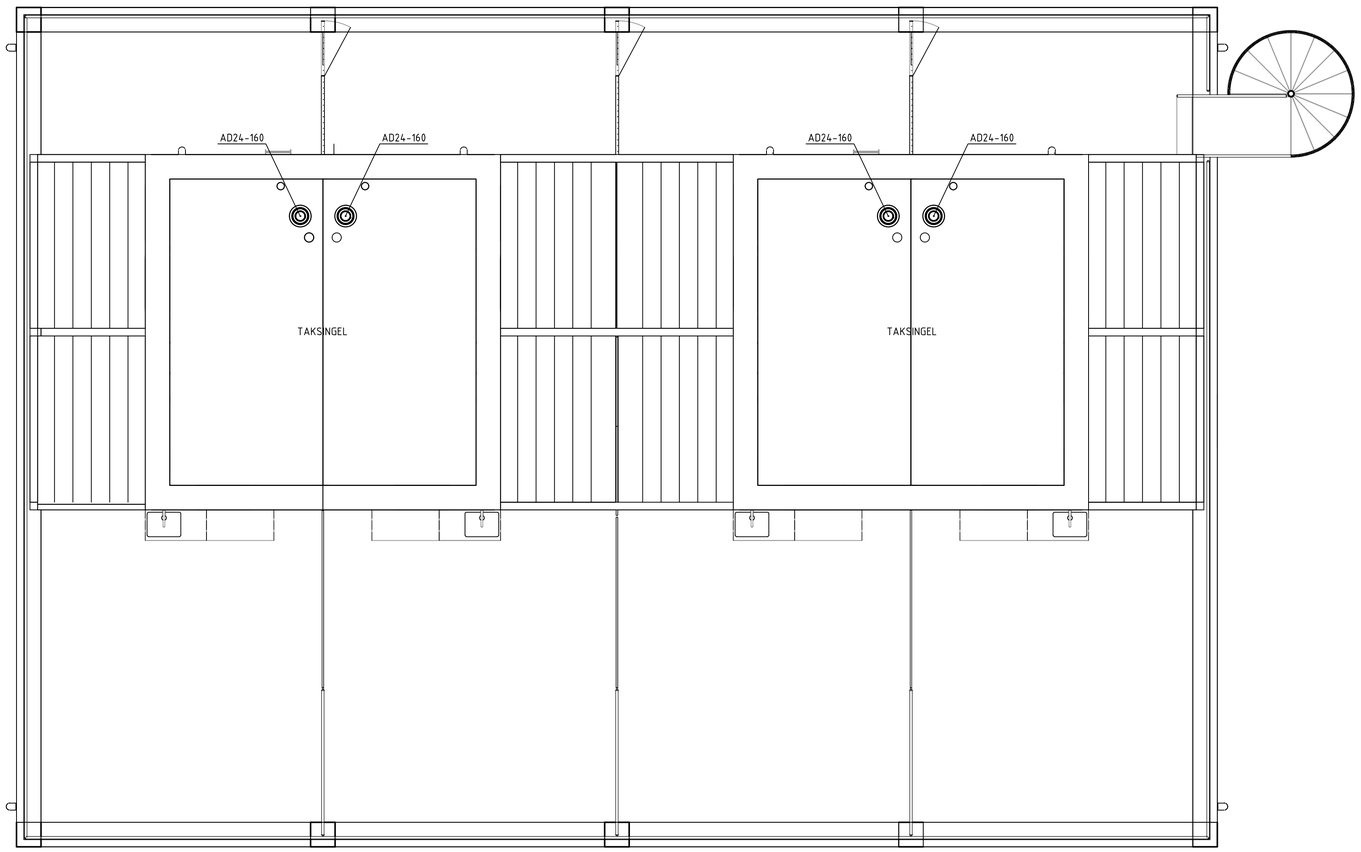

1:50
0 1 2 5 m

FÖRKLARINGAR

BETECKNINGAR SE BESKRIVNING.

SAMTLIGA MÅTT ANGES I MM DÄR EJ ANNAT ANGES.
SAMTLIGA FLÖDEN ANGES I l/s DÄR EJ ANNAT ANGES.
FLÖDEN VID INJUSTERINGSSPJÄLL ANGES INOM PARANTES.

5-20 / 5-20
- MINI-MAXFLÖDE (FRÅNLUFT)
- MINI-MAXFLÖDE (TILLUFT)

KANALER

Ex. T 1 - 315 / EI 60
- BRANDKLASS, ISOLERT TJOCKLEK
- ISOLERINGSTYP
- KANALDIMENSION
- KANALMATERIAL
- KANALENS FUNKTIOIN, MEDIA

KANALMATERIAL

1	VARMFÖRZINKAD STÅLPLÅT
LD	LJUDDÄMPARE
SP	SPJÄLL
SPB	BRANDGASSPJÄLL
TD	TILLUFTSDON
FD	FRÅNLUFTSDON
ÖD	ÖVERLUFTSDON
AD	AVLUFTSHUV
UD	UTELUFTSDON

MÅTTSÄTTNING

CL	AVSER CENTRUMLINJE
UK	AVSER UNDERKANT PLÅTKANAL (OISOLERAD)

MEDIA
- U - UTELUFT
- T - TILLUFT
- F - FRÅNLUFT
- A - AVLUFT
- Ö - ÖVERLUFT

ISOLERING
- EI = BRANDISOLERING
- V = VÄRMEISOLERING
- VK = KONDENSISOLERING

→ INBLÅSNING (TILLUFT)
→ UTSUGNING (FRÅNLUFT)
→ ÖVERLUFT

RELATIONSHANLINGAR UPPDATERADE AV BENGT DAHLGREN STOCKHOLM AB

BET	ÄNDRINGEN AVSER	DATUM	SIGN
	RELATIONSHANDLING	2020-11-24	MW

REALTIONSHANDLING

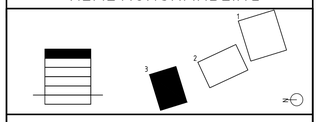

Oscar Properties

UNITÉ

Backåkra 7, Hjorthagen

	A	Arrhov Frick	tel. +4676-0076722
	K	KE- Guppen	tel. +4670-9805039
X	V	Incoord	tel. +468-6222051
	E	Incoord	tel. +468-6222041
	L	Landskapslaget	tel. +468-52524051
	A	Tengbom	tel. +4645-4005050

UPPDRAG NR	RITAD/KONSTR AV	HANDLÄGGARE
1112373-4	JMa	JNo

DATUM 2017-09-01
ANSVARIG JOHAN TORSTENSON

BACKÅKRA 7, HJORTHAGEN - STOCKHOLMS KOMMUN
HUS 3 PLAN 14

TAK
LUFTBEHANDLING

SKALA	NUMMER	BET
A1 1:50 A3 1:100	V-57-1-314	-